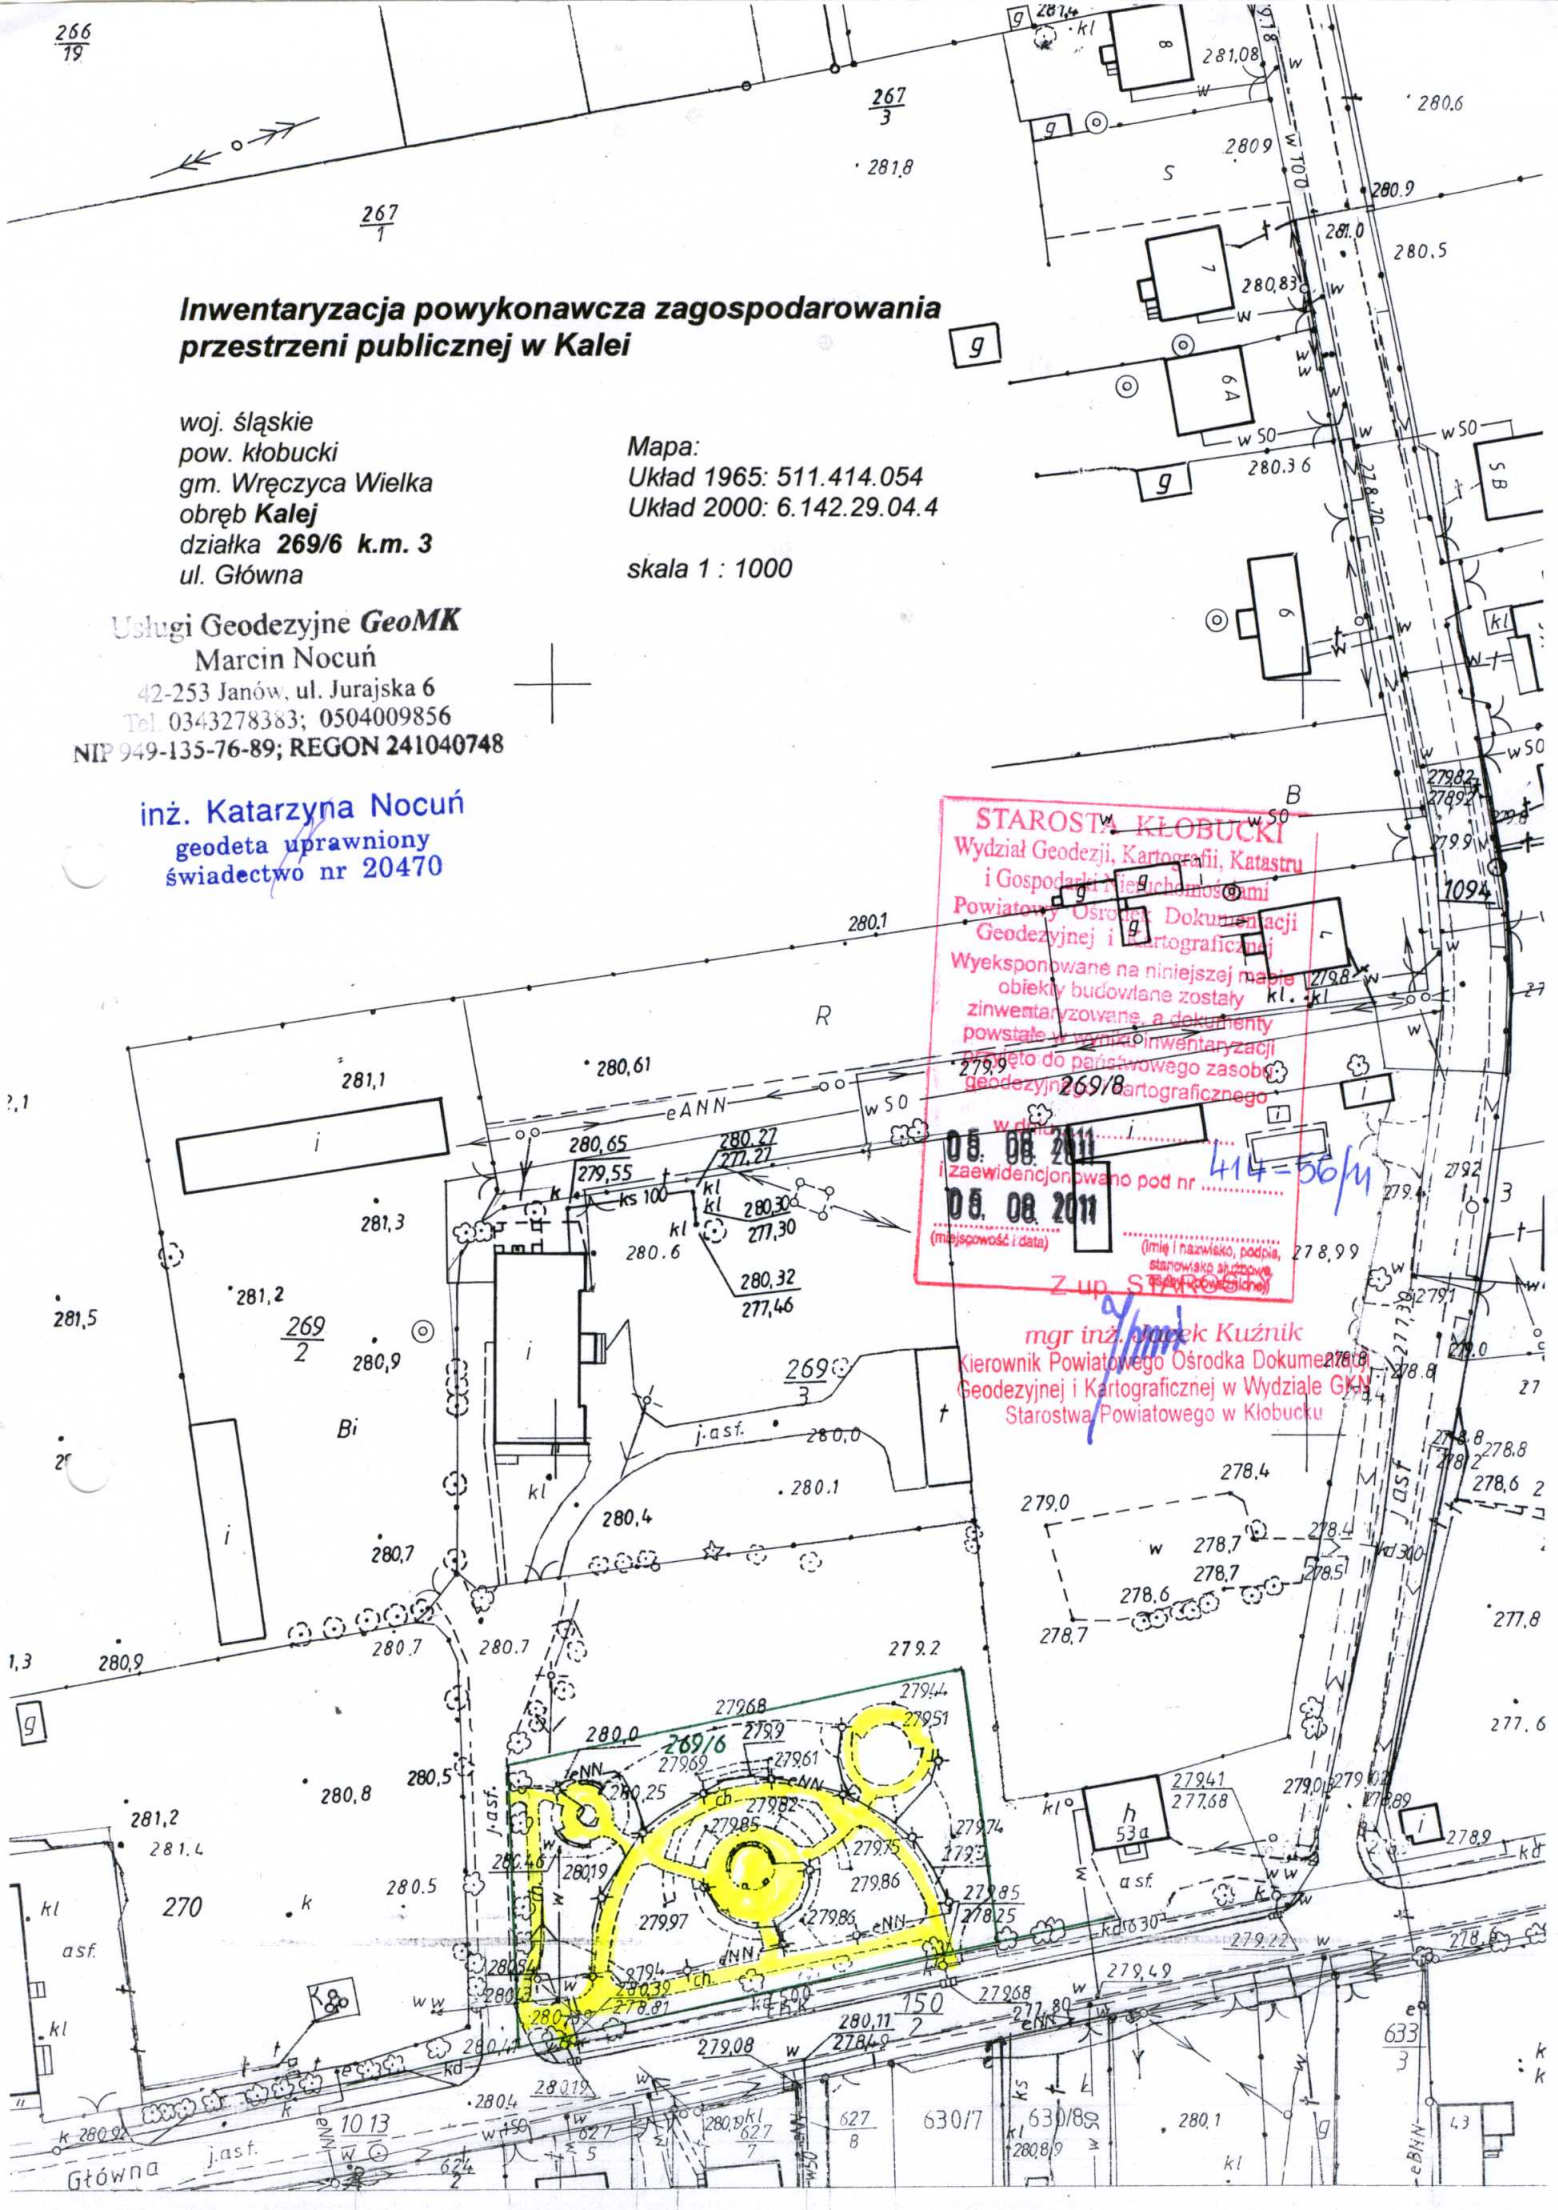

Inwentaryzacja powykonawcza zagospodarowania przestrzeni publicznej w Kalei

woj. śląskie
pow. kłobucki
gm. Wręczyca Wielka
*obręb **Kalej***
*działka **269/6 k.m. 3***
ul. Główna

Mapa:
Układ 1965: 511.414.054
Układ 2000: 6.142.29.04.4

skala 1 : 1000

Usługi Geodezyjne ***GeoMK***
Marcin Nocuń
42-253 Janów, ul. Jurajska 6
Tel. 0343278383; 0504009856
NIP 949-135-76-89; REGON 241040748

inż. Katarzyna Nocuń
geodeta uprawniony
świadectwo nr 20470

STAROSTWO KŁOBUCKI
Wydział Geodezji, Kartografii, Katastru
i Gospodarki Nieruchomościami
Powiatowy Ośrodek Dokumentacji
Geodezyjnej i Kartograficznej
Wyeksponowane na niniejszej mapie
obiekty budowlane zostały
zinwentaryzowane, a dokumenty
powstałe w wyniku inwentaryzacji
włączono do państwowego zasobu
geodezyjnego i kartograficznego
w dniu 05. 08. 2011
i zaewidencjonowano pod nr 414=56/4
05. 08. 2011
(miejscowość i data)
(imię i nazwisko, podpis,
stanowisko służbowe,
pieczęć urzędowa)
Z up. STAROSTY
mgr inż. Marek Kuźnik
Kierownik Powiatowego Ośrodka Dokumentacji
Geodezyjnej i Kartograficznej w Wydziale GKN
Starostwa Powiatowego w Kłobucku